
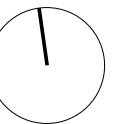


+49 7704 911 91
www.architektur-k.de
info@architektur-k.de


 $N = 8,1^\circ$ 

Projekt-Nr. 4240
Datei 4240-905

Plandatum: 25.09.2018
Bestandsplan 01
Untergeschoss

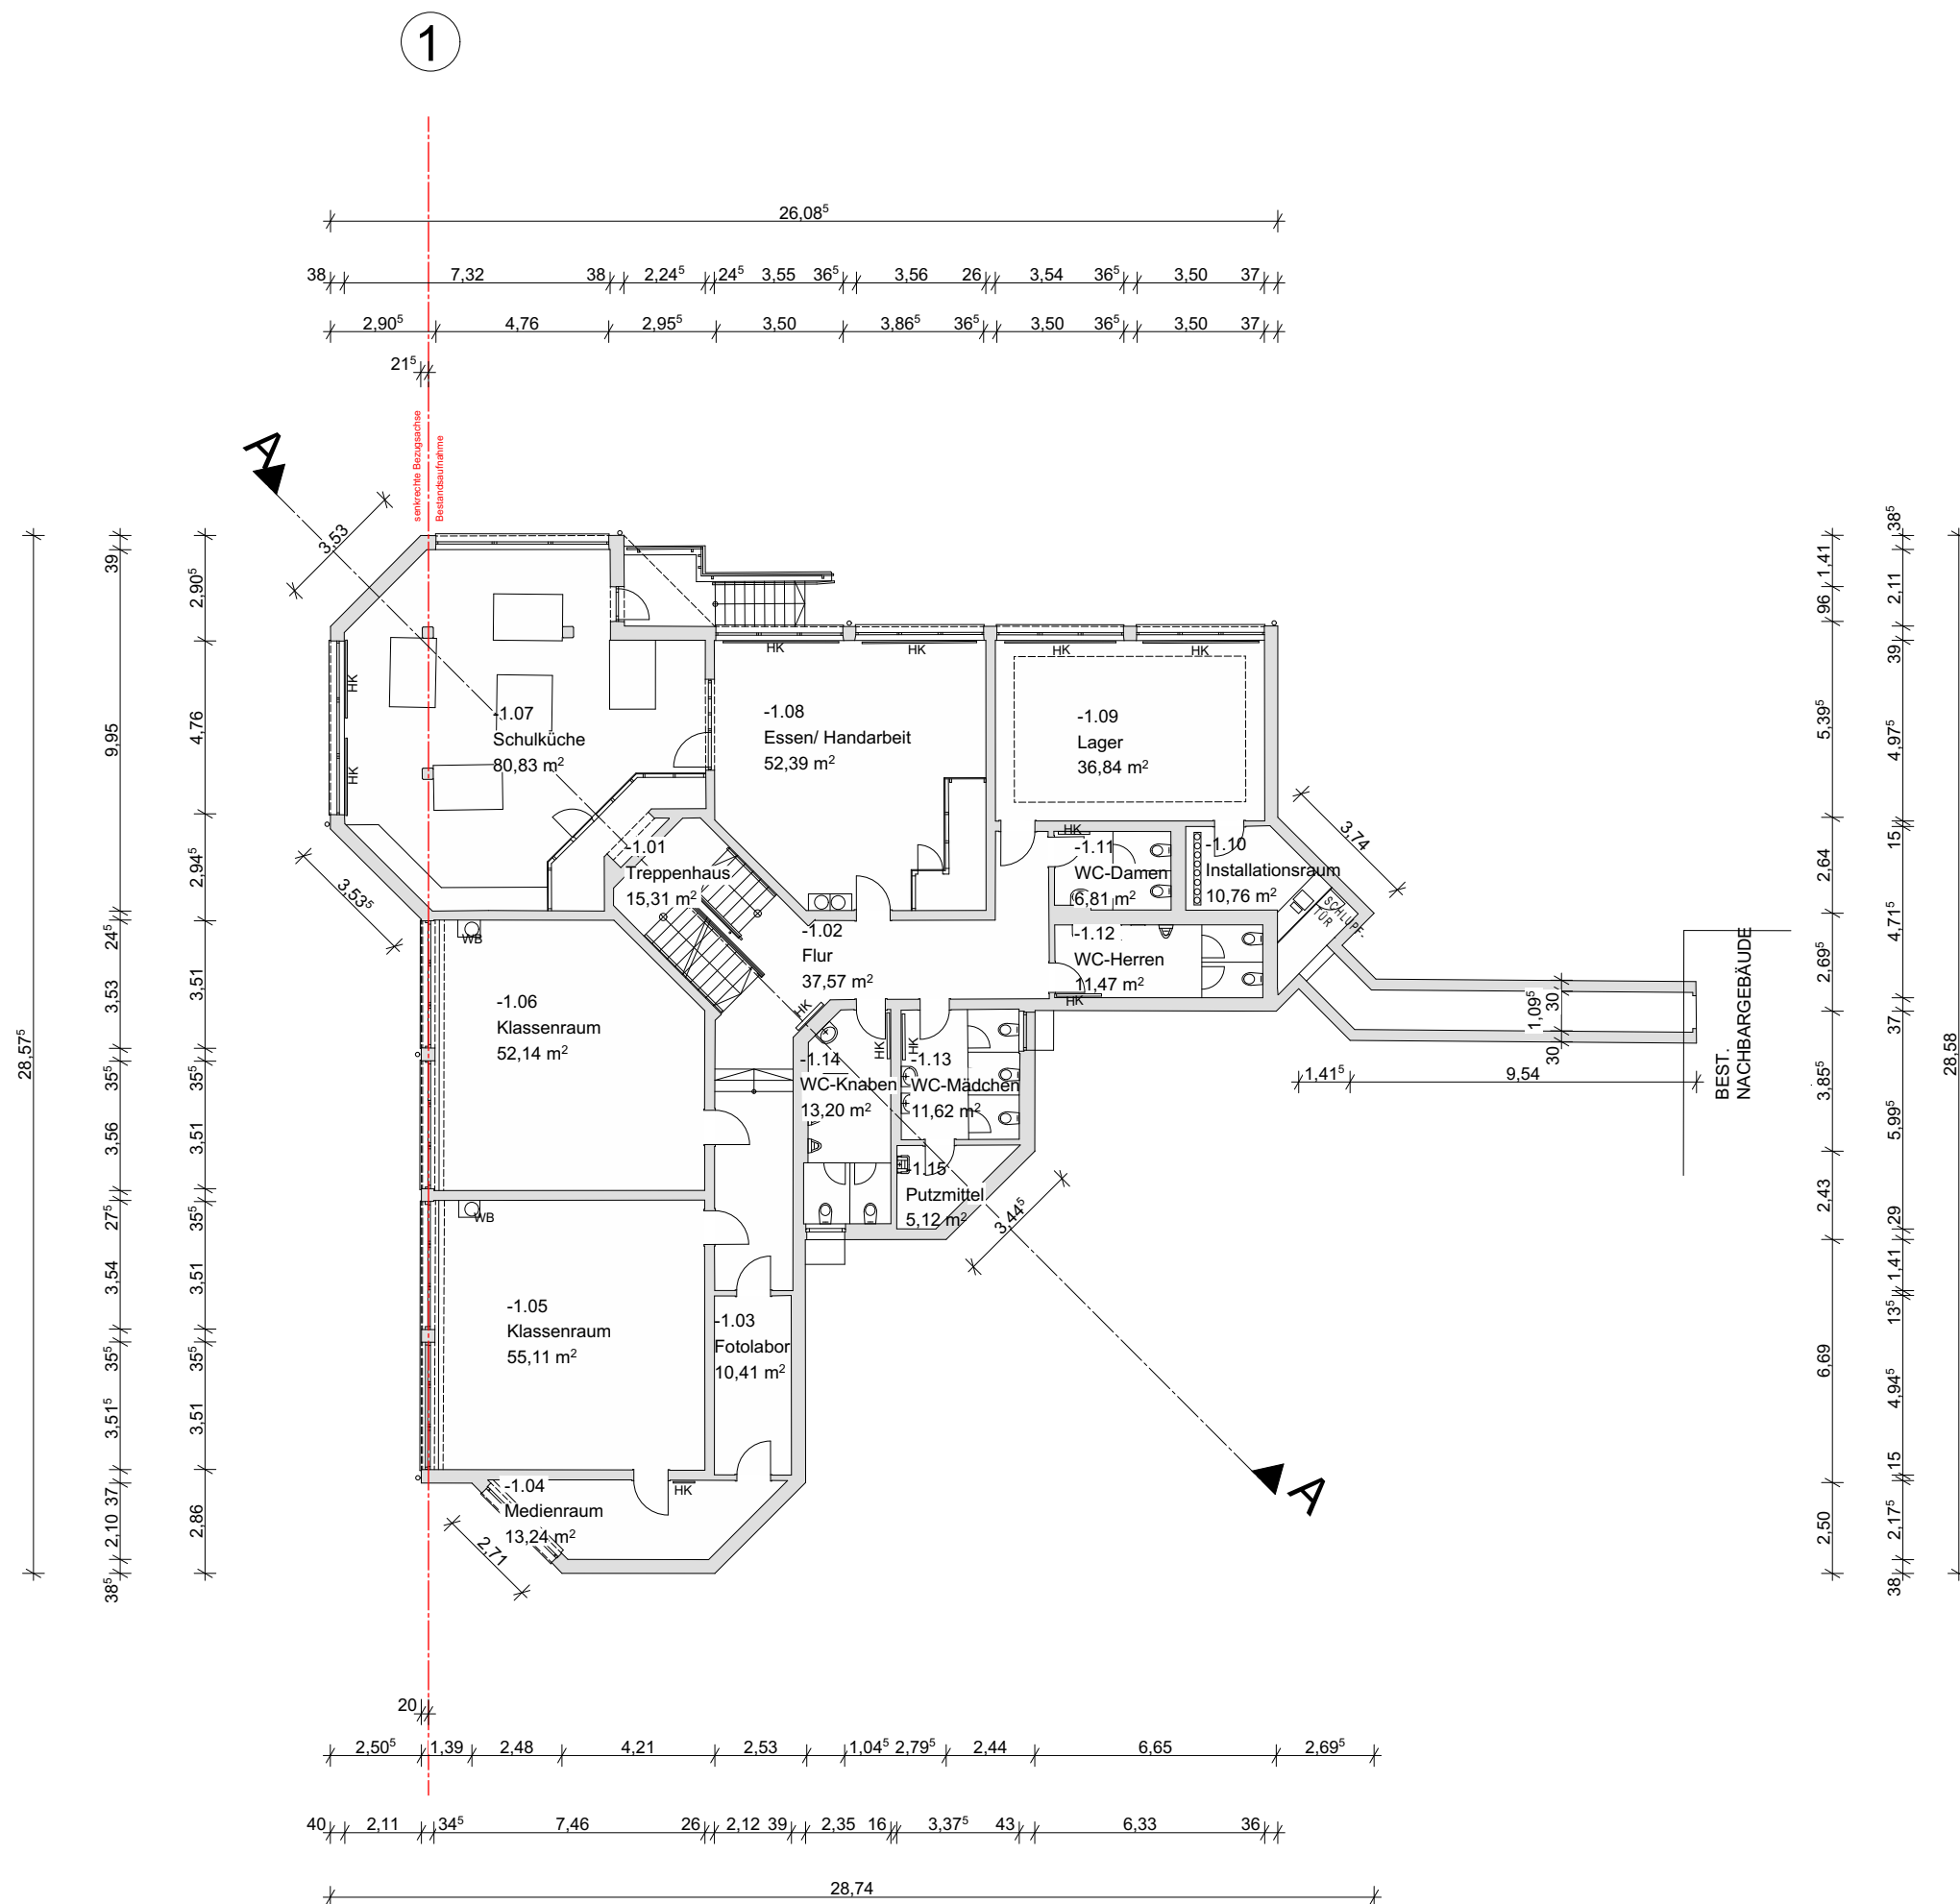


+49 7704 911 91
www.architektur-k.de
info@architektur-k.de

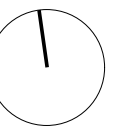 $N = 8,1^\circ$ 


Projekt-Nr. 4240
Datei 4240-905

Plandatum: 25.09.2018
Bestandsplan 02
Erdgeschoss

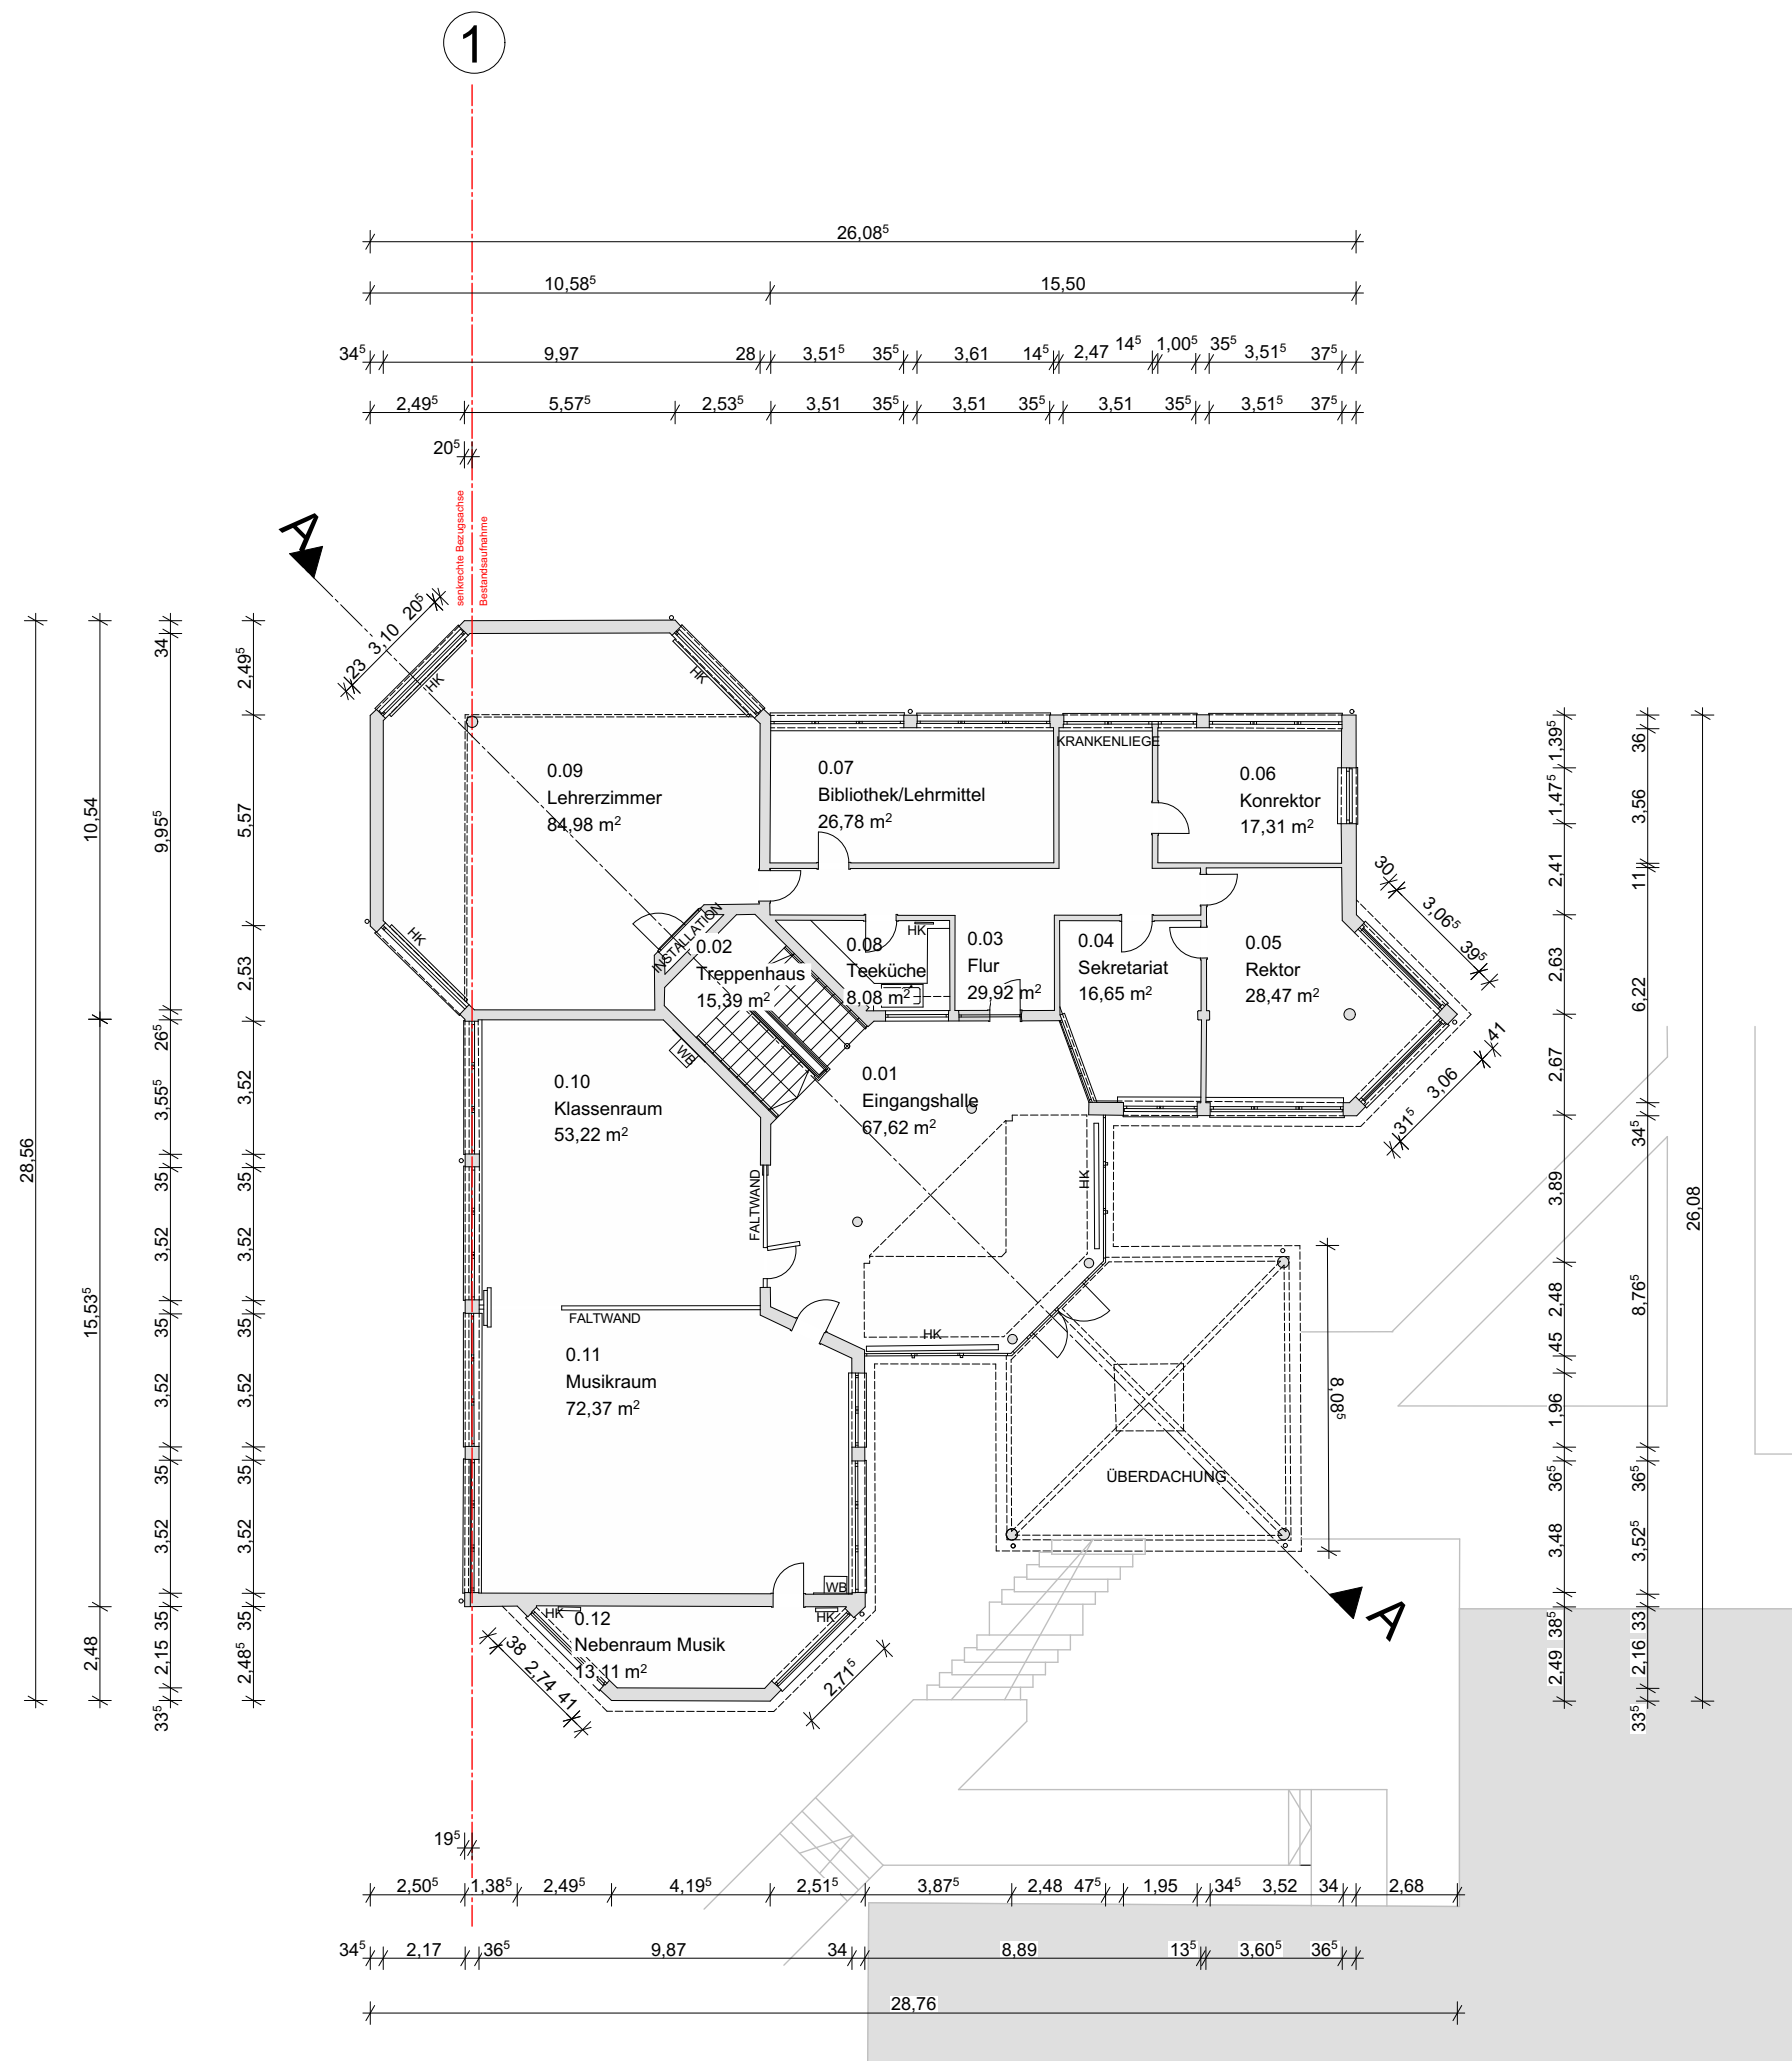

Grundschule Geisingen,
Schulgebäude 3

N= 8,1°

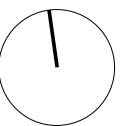



0 2 4 6 m

Maßstab 1:200
DIN A3

Projekt-Nr. 4240
Datei 4240-905

Plandatum: 25.09.2018
Bestandsplan 03
Obergeschoss

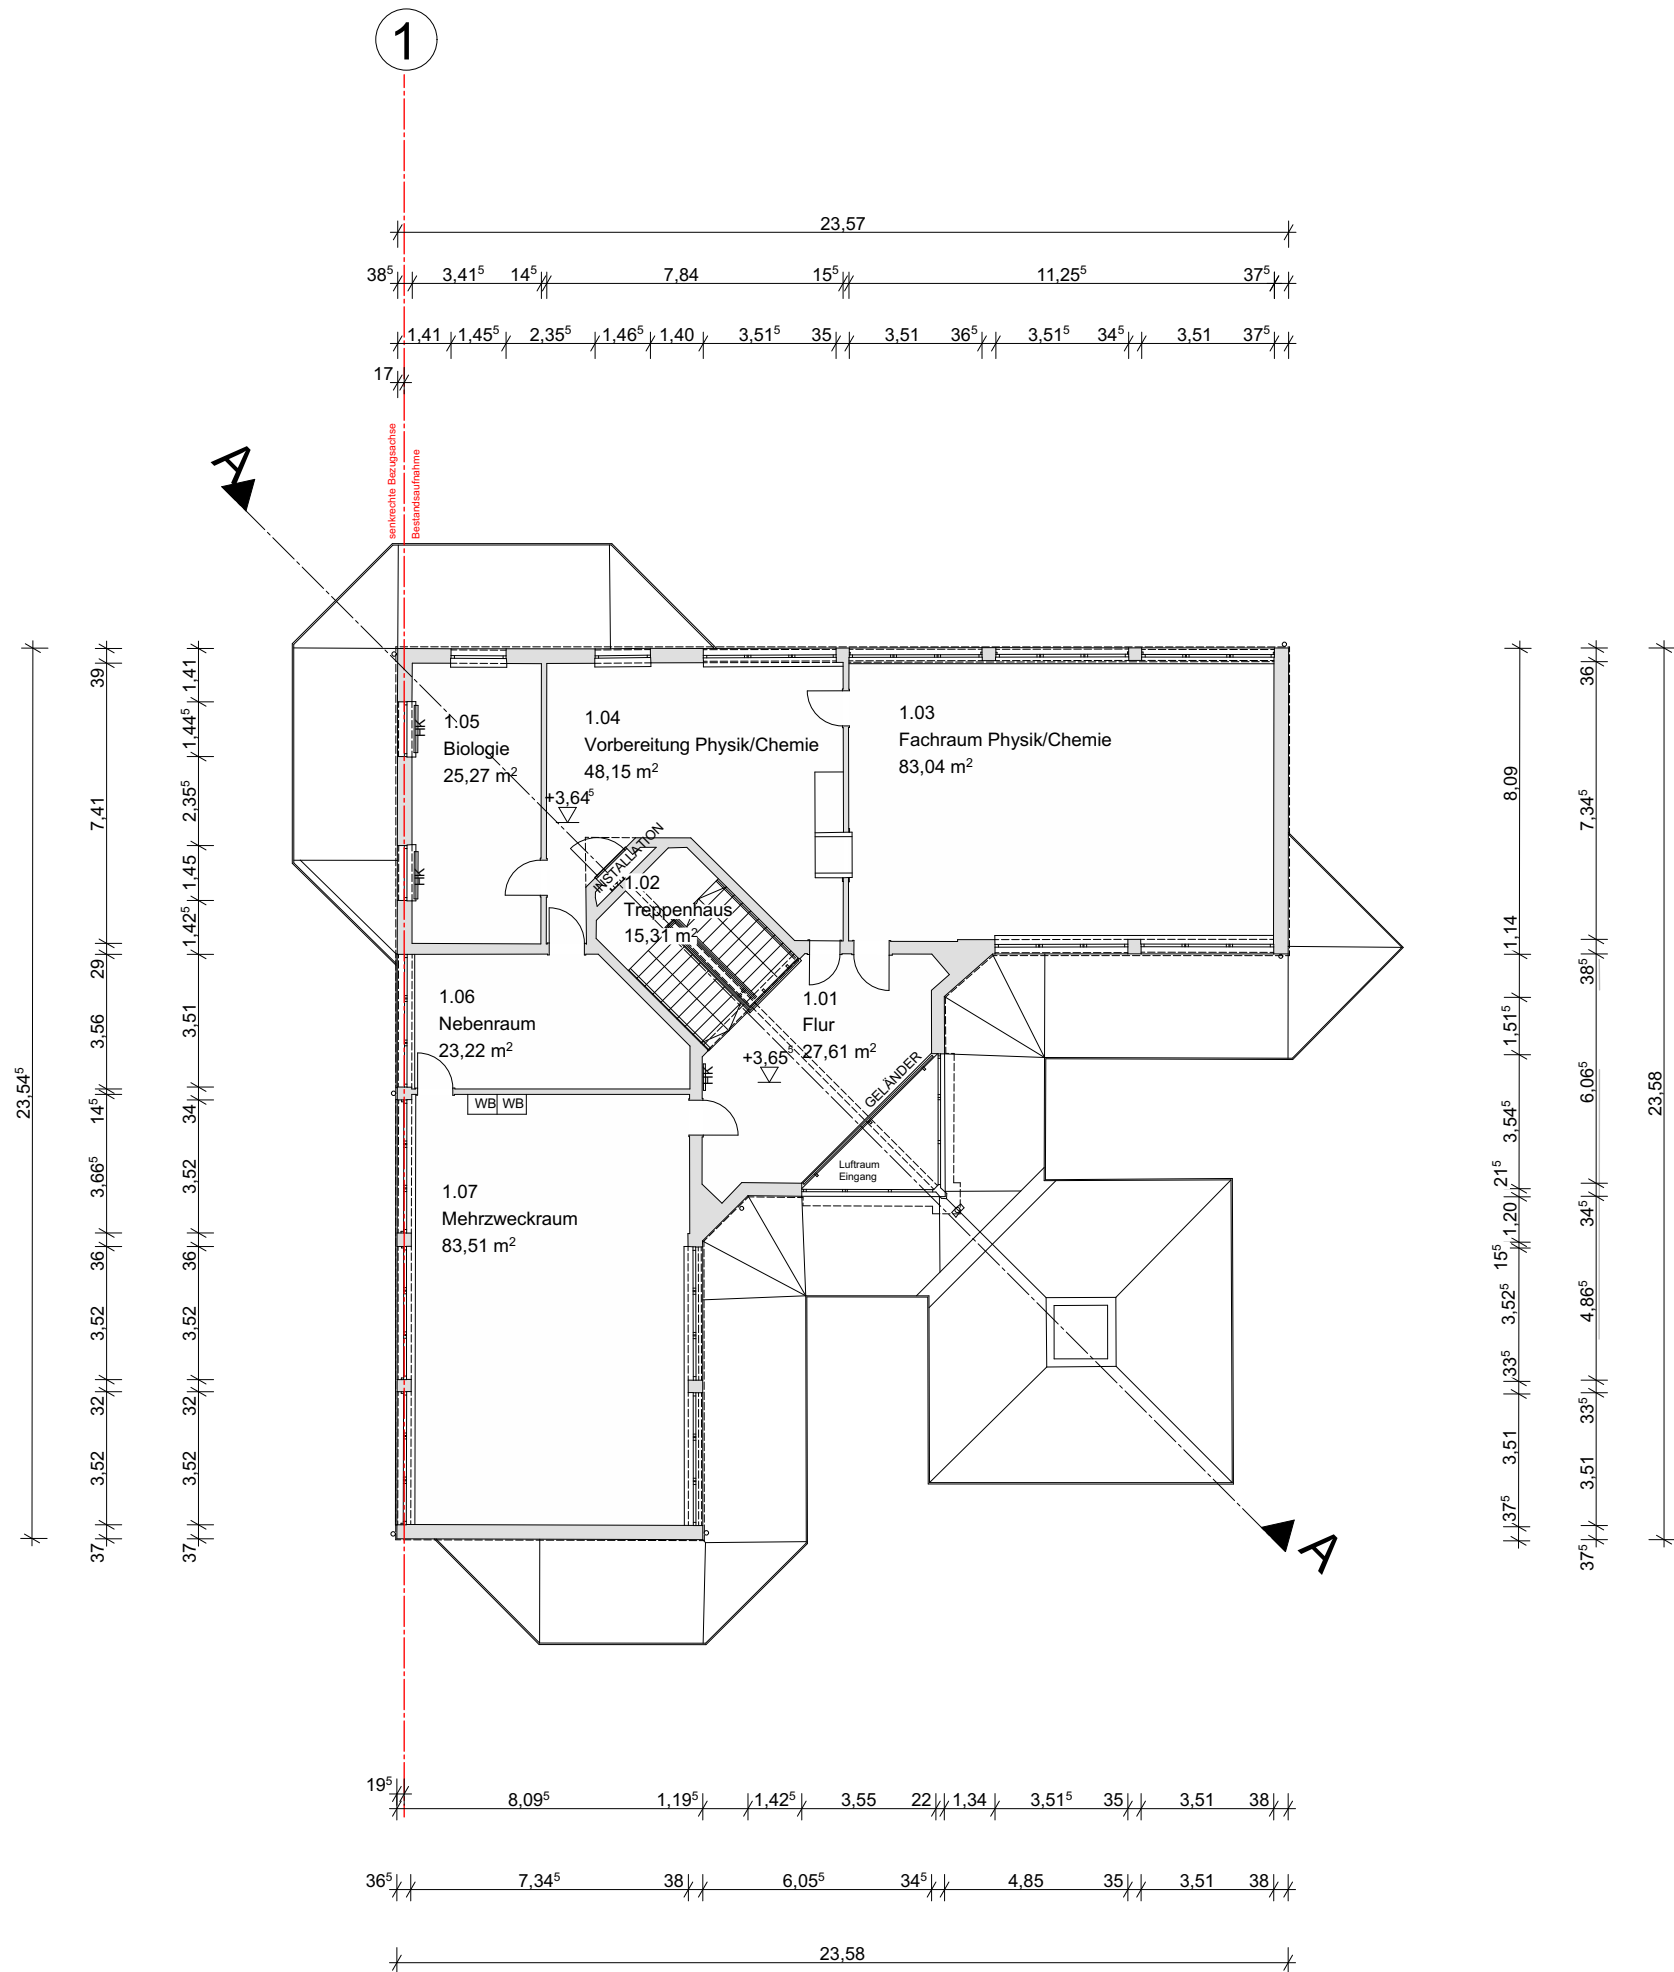

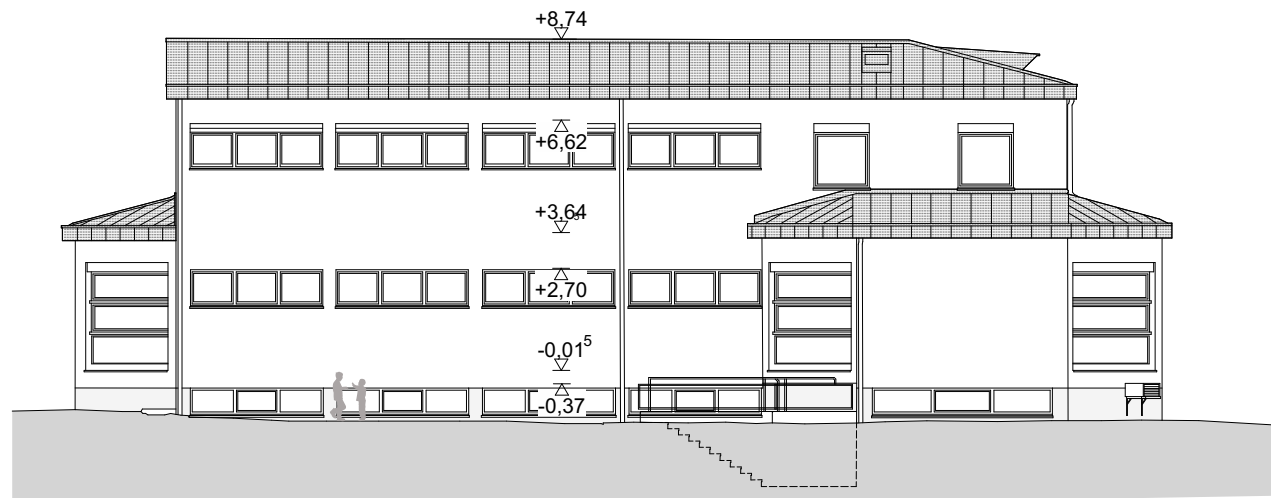

ANSICHT NORD

Grundschule Geisingen,
Schulgebäude 3



ANSICHT SÜD

0 2 4 6 m

Maßstab 1:200

DIN A3

Projekt-Nr. 4240

Datei 4240-905

Plandatum: 25.09.2018

Bestandsplan 04

Ansichten N und S



ANSICHT OST

Grundschule Geisingen,
Schulgebäude 3



ANSICHT WEST

0 2 4 6 m

Maßstab 1:200

DIN A3


Projekt-Nr. 4240

Datei 4240-905

Plandatum: 25.09.2018

Bestandsplan 05

Ansichten O und W

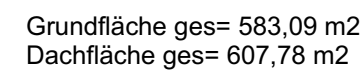

Plandatum: 25.09.2018
Bestandsplan 06
Schnitt + Dachflächen