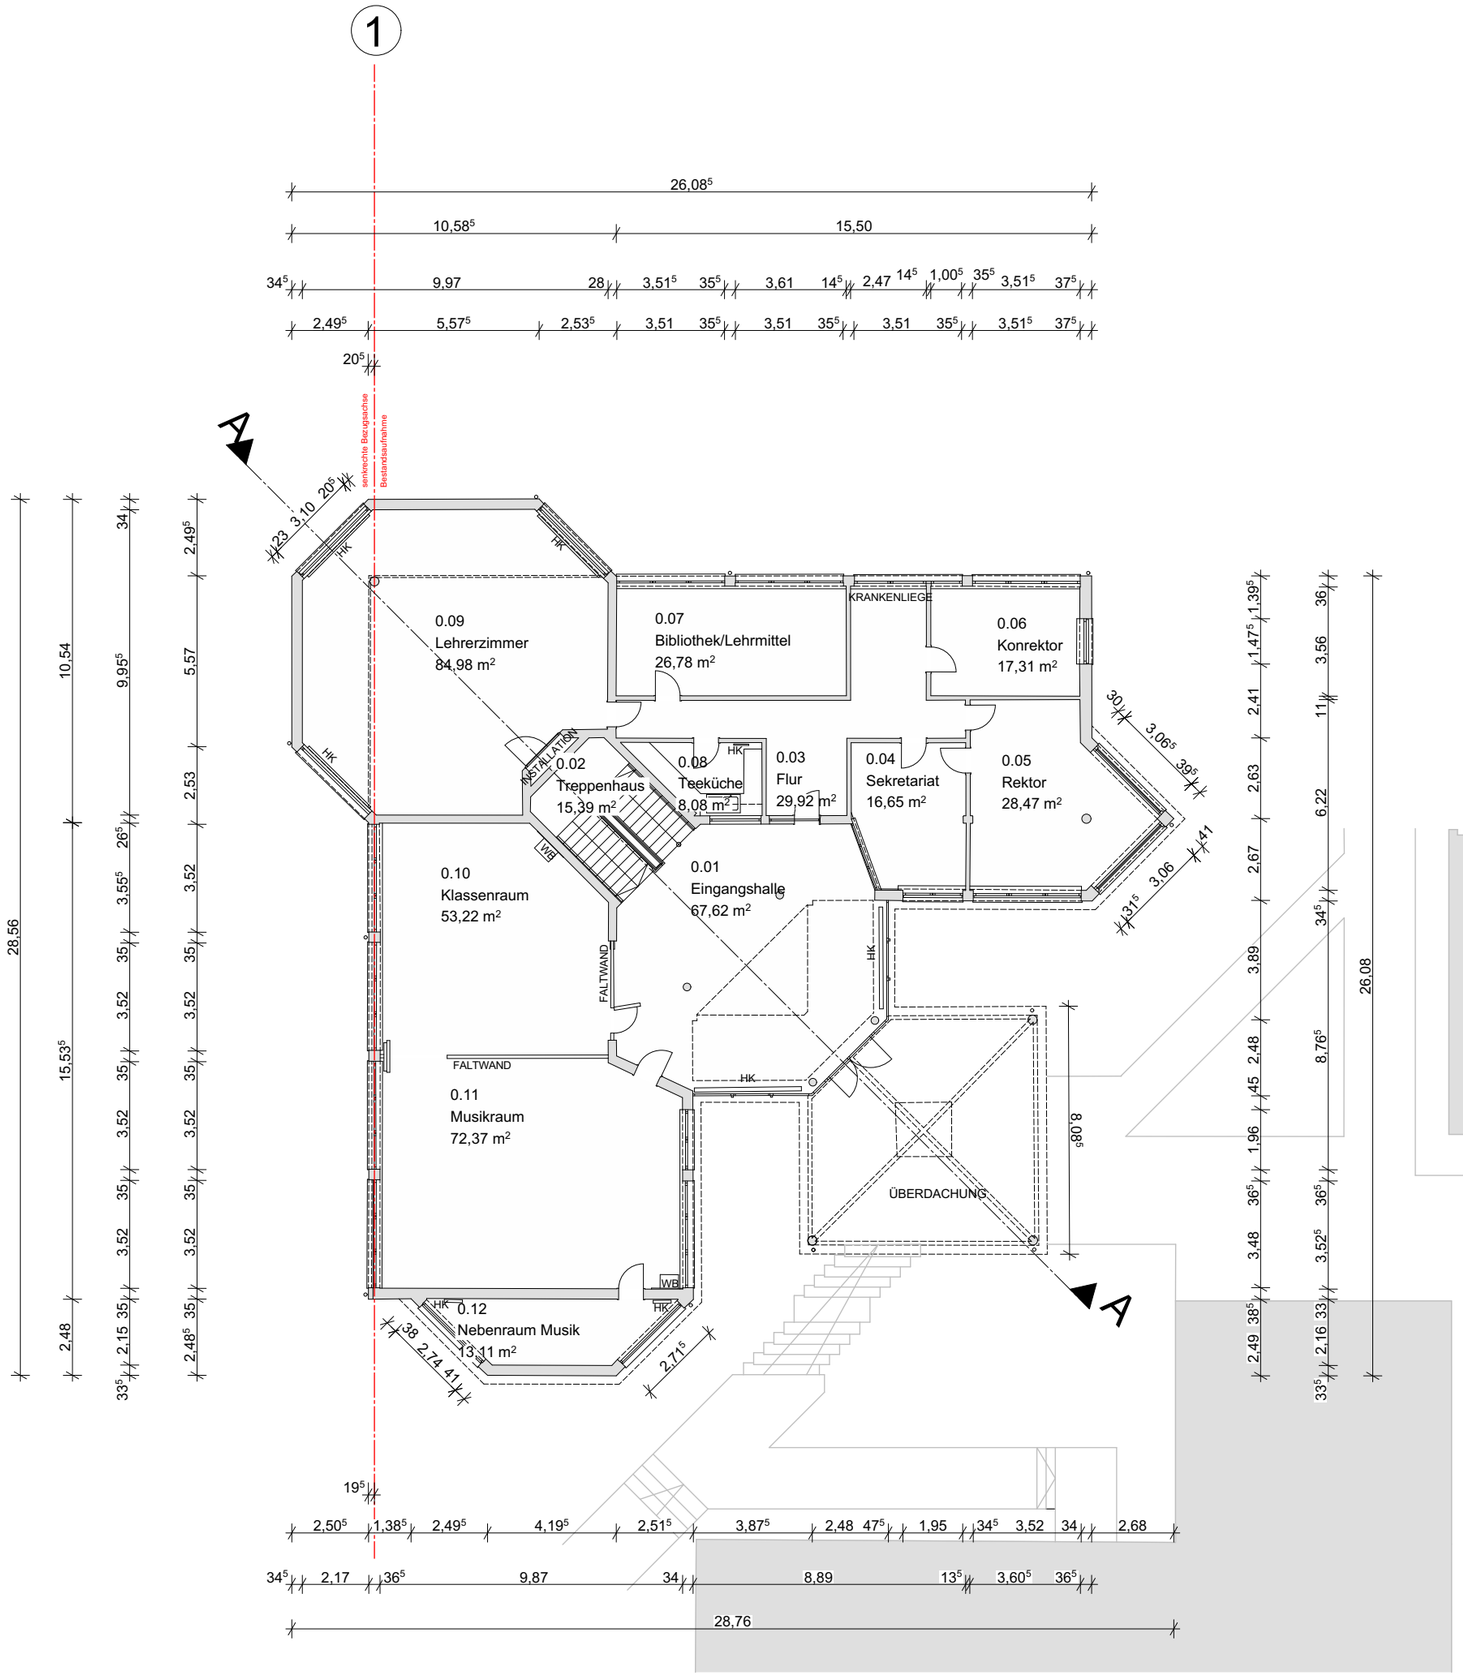

architektur-k
gebäudeplanung
stadtplanung
tragwerksplanung

architekt thomas kreuzer
dipl.-ing.(uni) + dipl.-ing.(fh)
tuttlinger strasse 2
d-78187 geisingen

+49 7704 911 91
www.architektur-k.de
info@architektur-k.de

Grundschule Geisingen, Schulgebäude 3

N= 8,1°

0 2 4 6 m

Maßstab 1:200
DIN A3

Projekt-Nr. 4240
Datei 4240-905

Plandatum: 25.09.2018
Bestandsplan 02
Erdgeschoss